



平面図 S=1/200

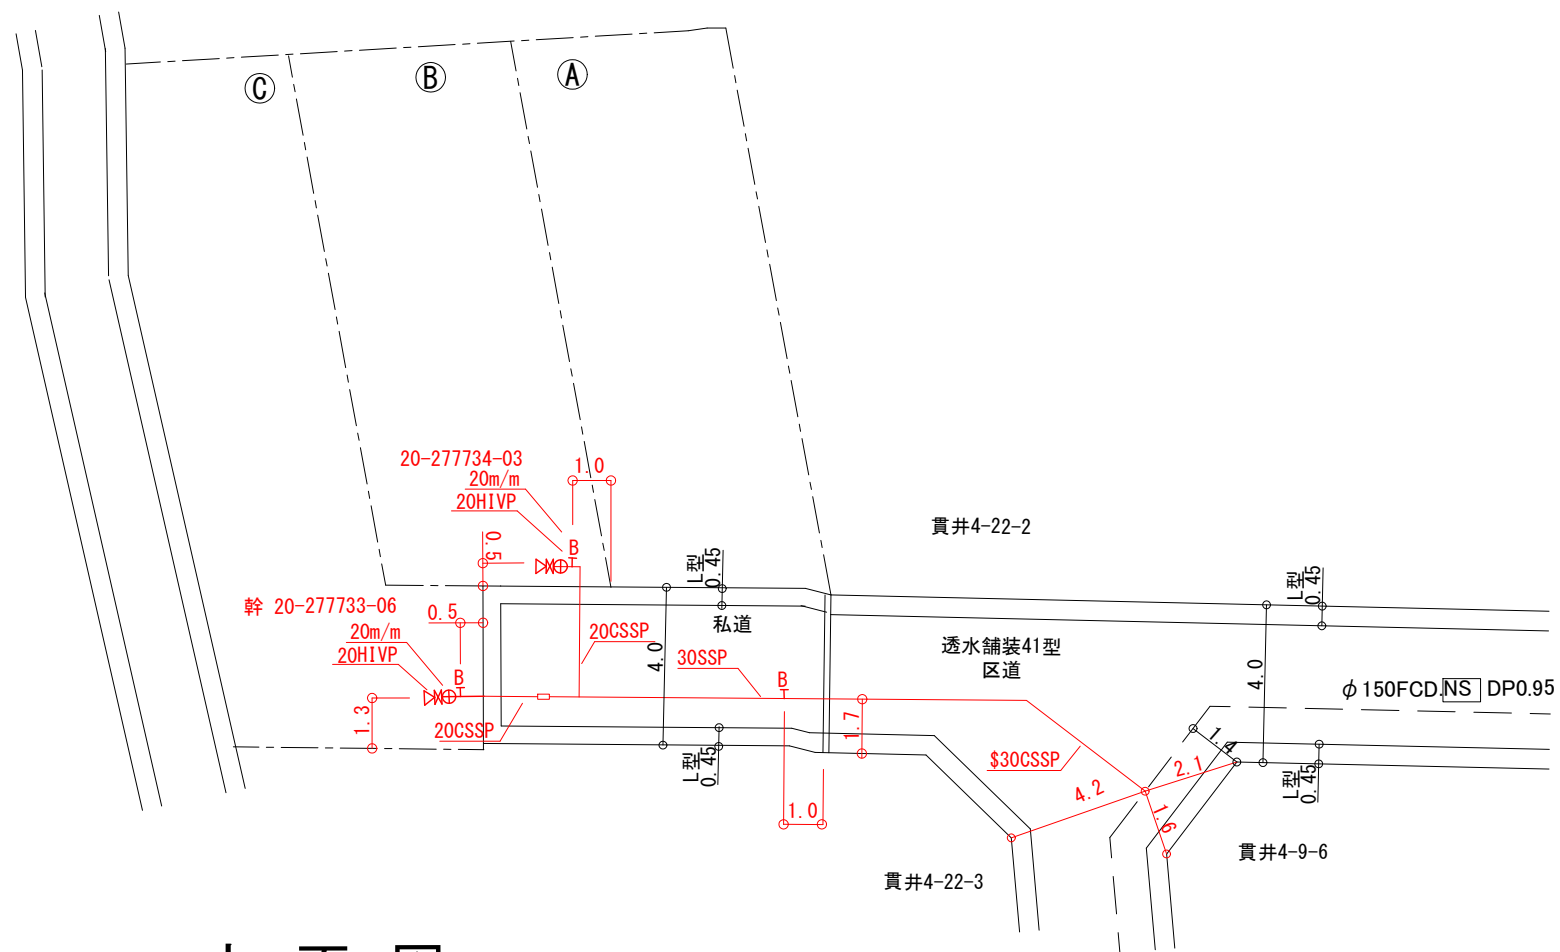

立面図 S=Free

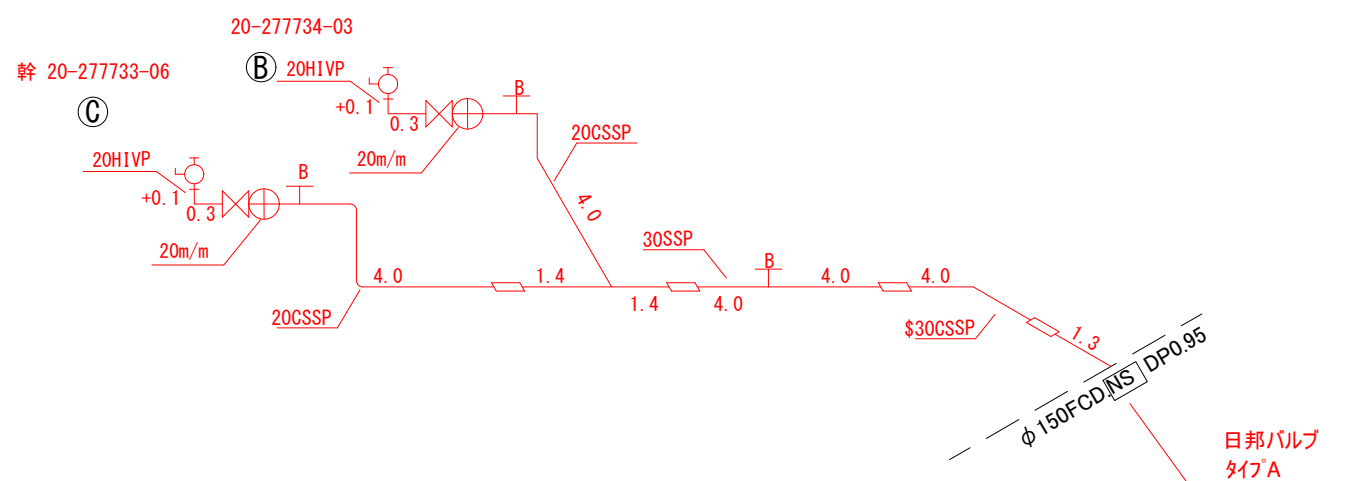

給水装置新設完成図	
水道所在地	練馬区貫井4-22
お客さま番号	幹 20-277733-06 20-277734-03
指定給水装置 工事事業者	飯能市大字双柳5番地8 青木土木工業株式会社 代表取締役 青木 享洋
完成年月日	令和4年 月 日