



平面図 S=1/200

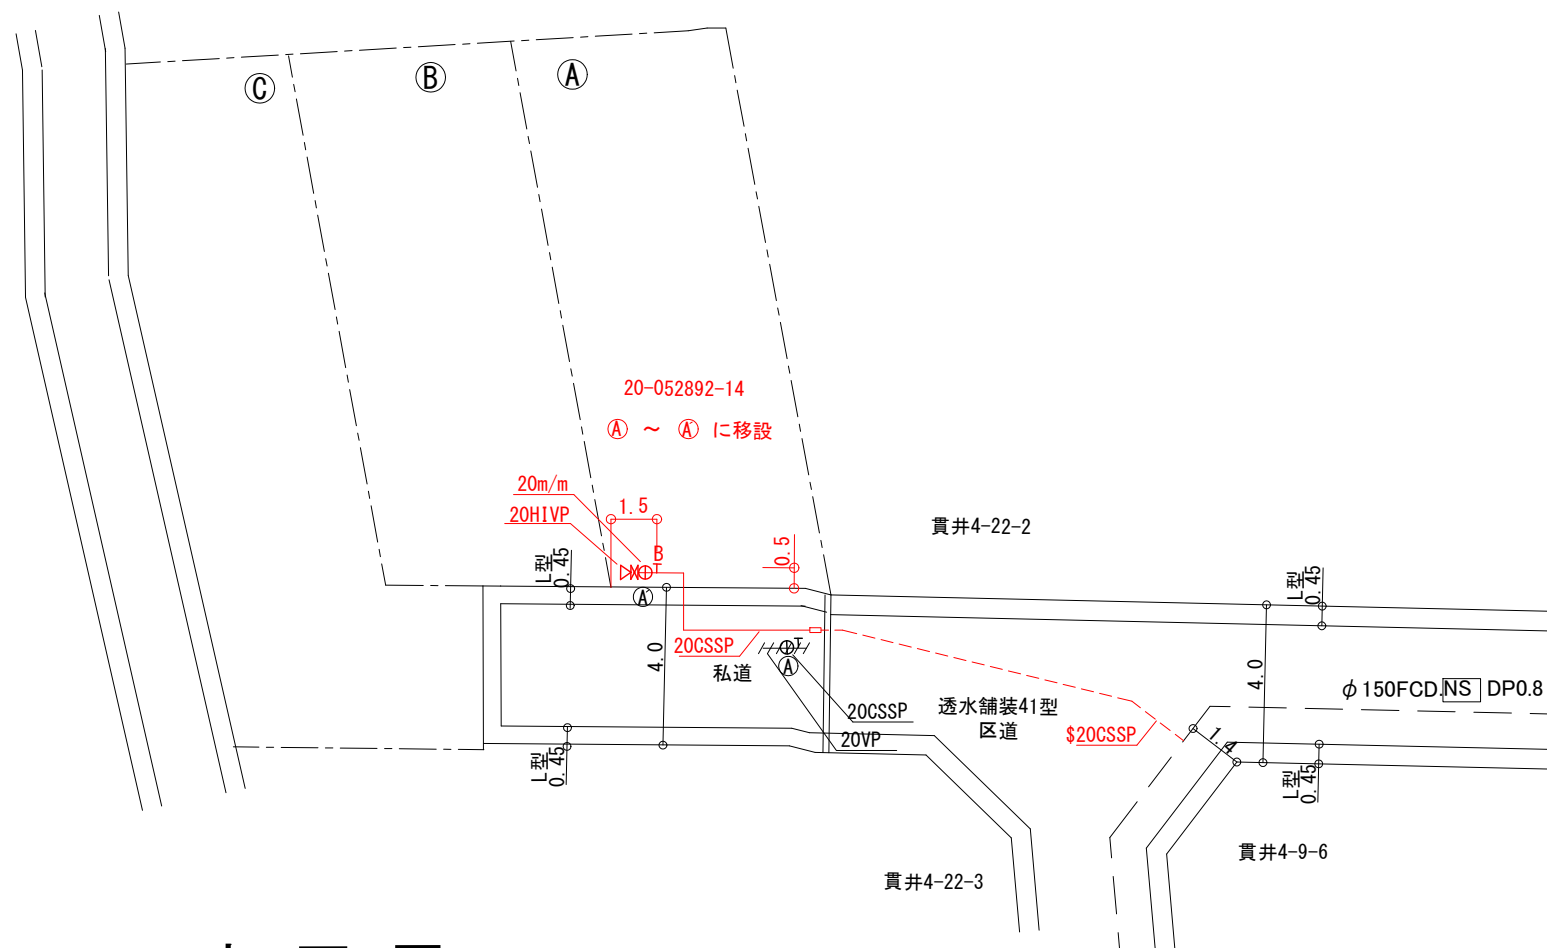

立面図 S=Free

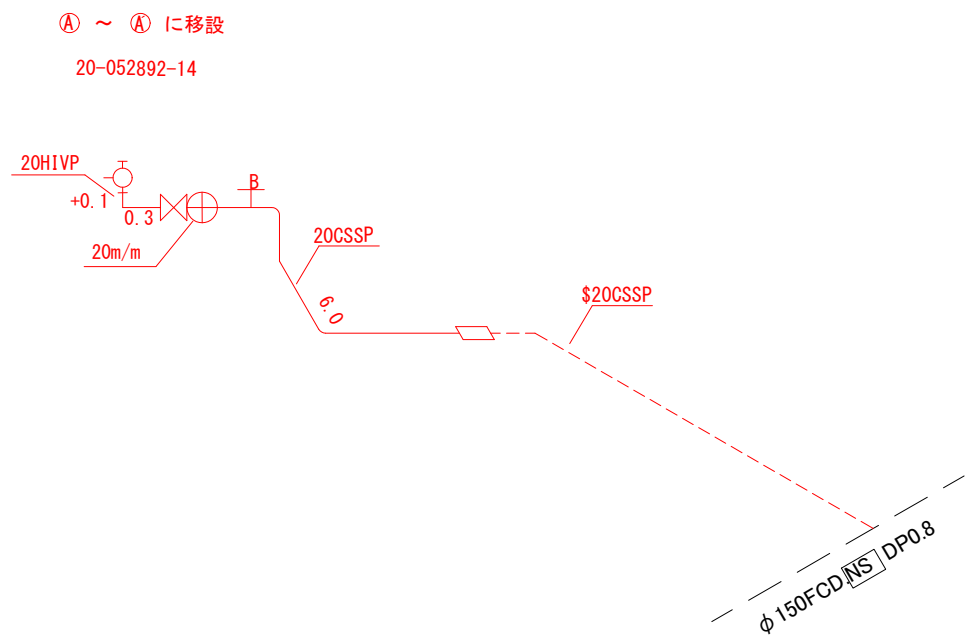

給水装置改造完成図	
水道所在地	練馬区貫井4-22
お客さま番号	20-052892-14
指定給水装置 工事事業者	飯能市大字双柳5番地8 青木土木工業 株式会社 代表取締役 青木 享洋
完成年月日	令和 4年 月 日